

**UCHWAŁA NR XVIII/213/17  
RADY GMINY BRENNA**

z dnia 30 marca 2017 r.

**w sprawie ustanowienia służebności przesyłu na nieruchomości stanowiącej własność Gminy Brenna**

Na podstawie art. 18 ust. 2 pkt 9 lit. a ustawy z dnia 8 marca 1990 roku o samorządzie gminnym (tekst jednolity: Dz. U. z 2016 r. poz. 446 z późn. zm.) oraz art. 13 ust. 1 ustawy z dnia 21 sierpnia 1997 r. o gospodarce nieruchomościami (tekst jednolity: Dz. U. z 2016 r. poz. 2147) i na wniosek Wójta, Rada Gminy Brenna uchwała, co następuje:

**§ 1.** Wyraża zgodę na ustanowienie **służebności przesyłu** na nieruchomościach, położonych w Brennej, a oznaczonych w ewidencji gruntów i budynków jako:

- a) działka ewidencyjna nr 2683/3 o powierzchni 0,2789 ha, dla której Sąd Rejonowy w Cieszynie Wydział V Ksiąg Wieczystych prowadzi Księgę Wieczystą BB1C/00104254/2,
- b) działki ewidencyjne nr 2682/5 i 2682/6 o łącznej powierzchni 0,2396 ha, dla których Sąd Rejonowy w Cieszynie Wydział V Ksiąg Wieczystych prowadzi Księgę Wieczystą BB1C/00101910/8,
- polegającej na prawie korzystania z ww. nieruchomości w celu dystrybucji energii elektrycznej za pomocą wykonanej linii kablowej SN 15kV, utrzymania tych urządzeń, usuwania ich awarii, dokonywania ich przeglądu, kontroli, konserwacji, pomiarów, remontów, modernizacji i wymiany na nowe, a także wyprowadzenia nowych obwodów elektrycznych ze stacji i wykonywania nowych przyłączy.

**§ 2.** Przebieg służebności został oznaczony na załączniku graficznym Nr 1 do niniejszej uchwały.

**§ 3.** Wykonanie uchwały powierza się Wójtowi Gminy Brenna.

**§ 4.** Uchwała wchodzi z dniem jej podjęcia.

Przewodniczący Rady Gminy

**Marcin Janasik**

Załącznik do Uchwały Nr XVIII/213/17  
Rady Gminy Brenna  
z dnia 30 marca 2017 r.




województwo: śląskie  
powiat: cieszyński  
jednostka ewidencyjna: 240304\_2 Brenna  
obręb ewidencyjny: 0001 Brenna  
działka: 2683/3 i inne  
sekcja układ 2000: 6.117.29.02.2  
identyfikator zgłoszenia: 6640.3916.2016  
data pomiaru: 13.14.26.28.10.2016  
29.11.2016  
data sporządzenia: 30.11.2016

## GEODEZYJNA INWENTARYZACJA POWYKONAWCZA PRZEKŁADKI SIECI ELEKTROENERGETYCZNEJ, GAZOCIĄGOWEJ, WODOCIĄGOWEJ

Brenna, ul. Zielona dz. 2683/3 i inne  
S. 6.117.29.02.2 skala 1:1000  
Układ współrzędnych płaskich „2000” strefa 6  
Układ wysokościowy Kronsztadt 86

Kiczycze 30.11.2016r.  
Wykonał:

GEODETA UPRAWNIENY  
mgr inż. Edyta Farana  
Świadectwo GKG nr 221 EE

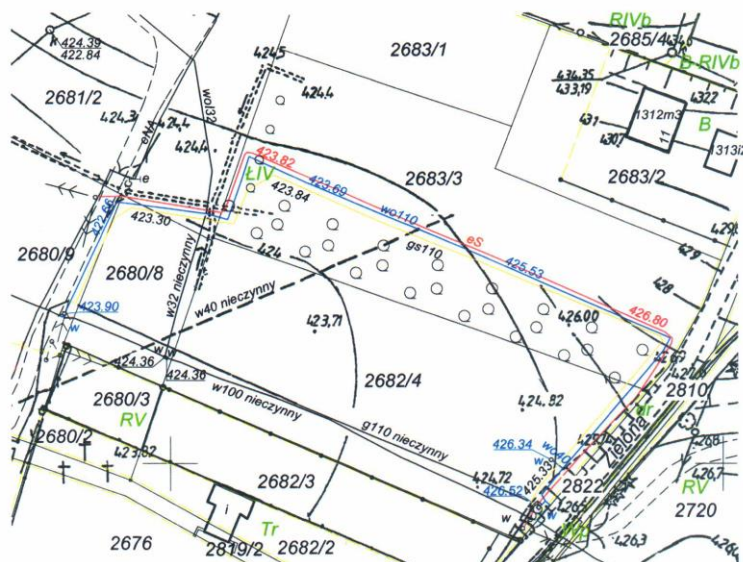

**UWAGA:** działka nr 2682/4 uległa podziałowi na dz. nr 2682/5 i 2682/6